

[illegible]

Projekt:

Bestandsplan vom bestehenden Wohnhaus mit
einem Ökonomieflur und Garage für Frau Durlinger
in 79848 Bommendorf-Brunnaden,
Nikolausstraße 12, Flst. Nr. 43

1 Dachgeschoß	M. 1:100
---------------	----------

														
Legende:	Regenwasser	Schmutzwasser	Wasserzuleitung	Grenze	Gebäude	Zufahrt	Baufeld	Holz	Bestand	Wohnungsstrennwand	KSV-Mauerwerk	Abbruch	Mauerwerk	Beton





[illegible]

Bauherr:



Planung:

Bauleitung: Herber Staub
Büro für Planung und Bauleitung
Behrholtsstraße 18, 79848 Bonndorf
Tel. 07703/9359-0
Fax 07703/9359-29

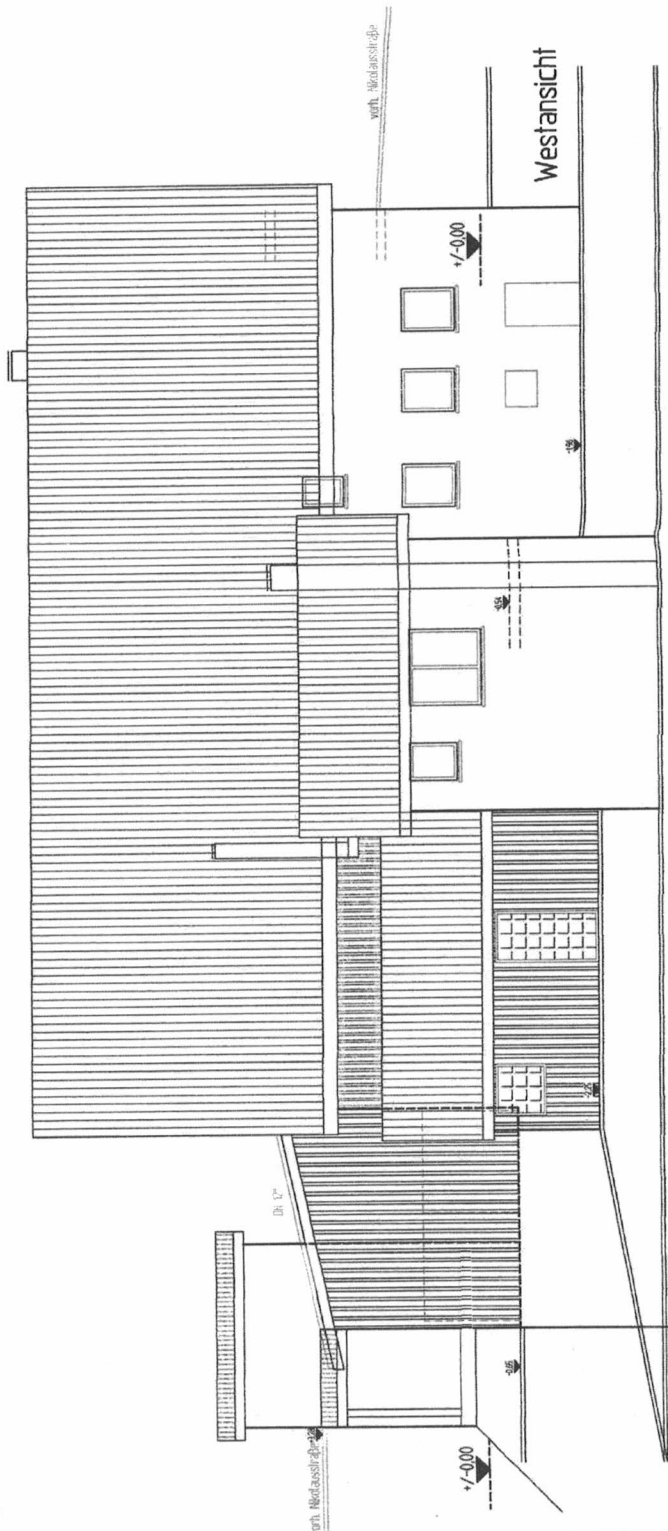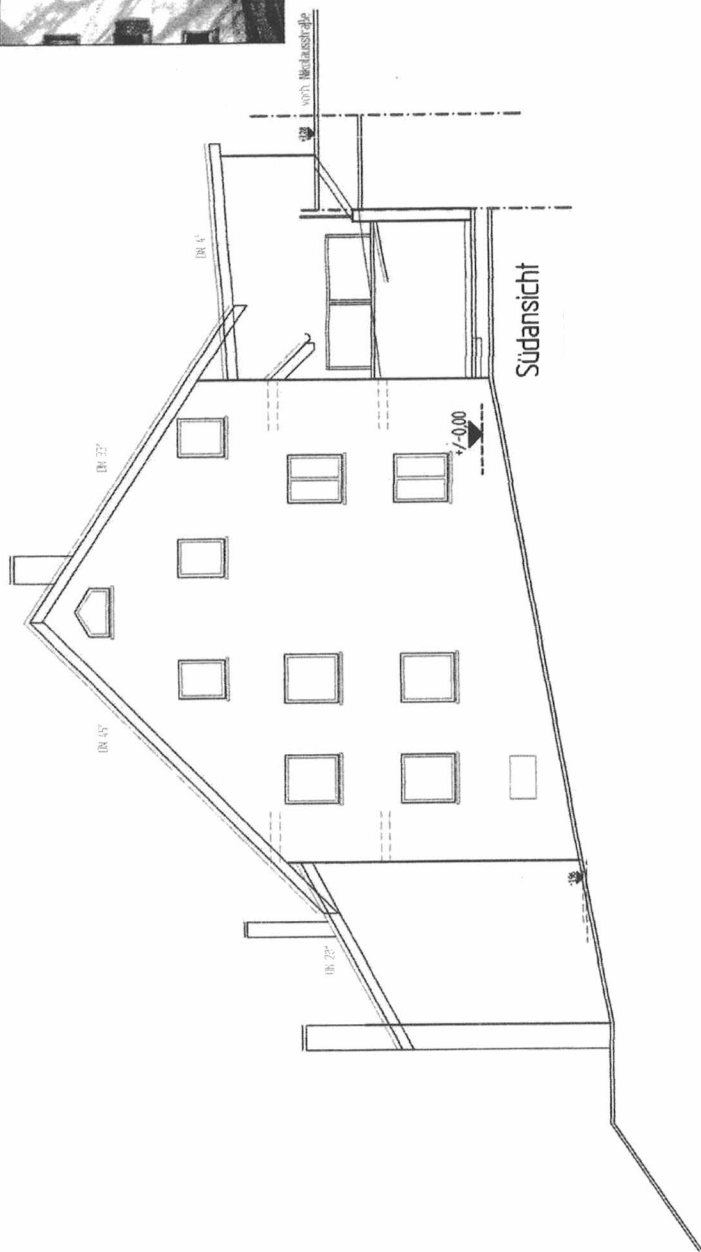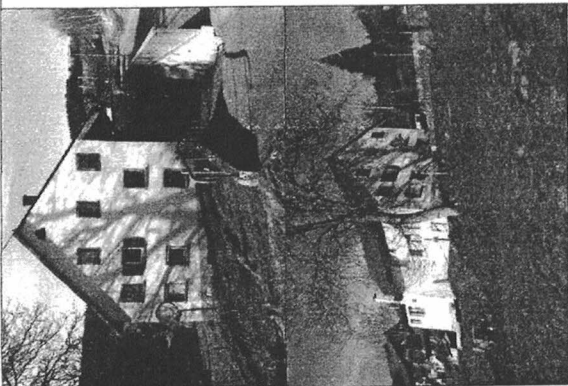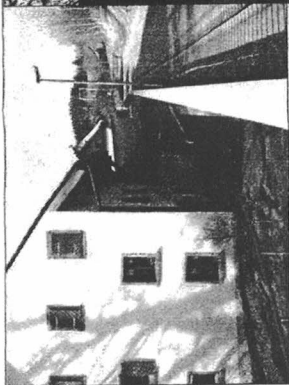

BESTANDSPLAN

Projekt:

Bestandsplan vom bestehenden Wohnhaus mit
einem Ökonometeil und Garage für Frau Durlinger
in 79848 Bonndorf-Brunnaden,
Nikolausstraße 12, Flst. Nr. 43

Ansichten

M. 1:100

Legende:

Regenwasser

Schmutzwasser

Wasserzuleitung

Grenze

Gebäude

Zufahrt

KSV-Mauerwerk

Holz

Beton

Mauerwerk

Neu

Abbruch

Bestand

Wohnungstreppenwand

Baufeld

ersch. an 12.05.2015

gezeichnet

SG/UF

10/215

Index

Datum

Änderungen

je:

Bauherr:

Planung:




Bestellung: Herr Zlab

Büro für Planung und Bauleitung

Bartelsstraße 18 79848 Bonndorf

Telefon 07703/9554-0

Fax 07703/9554-29

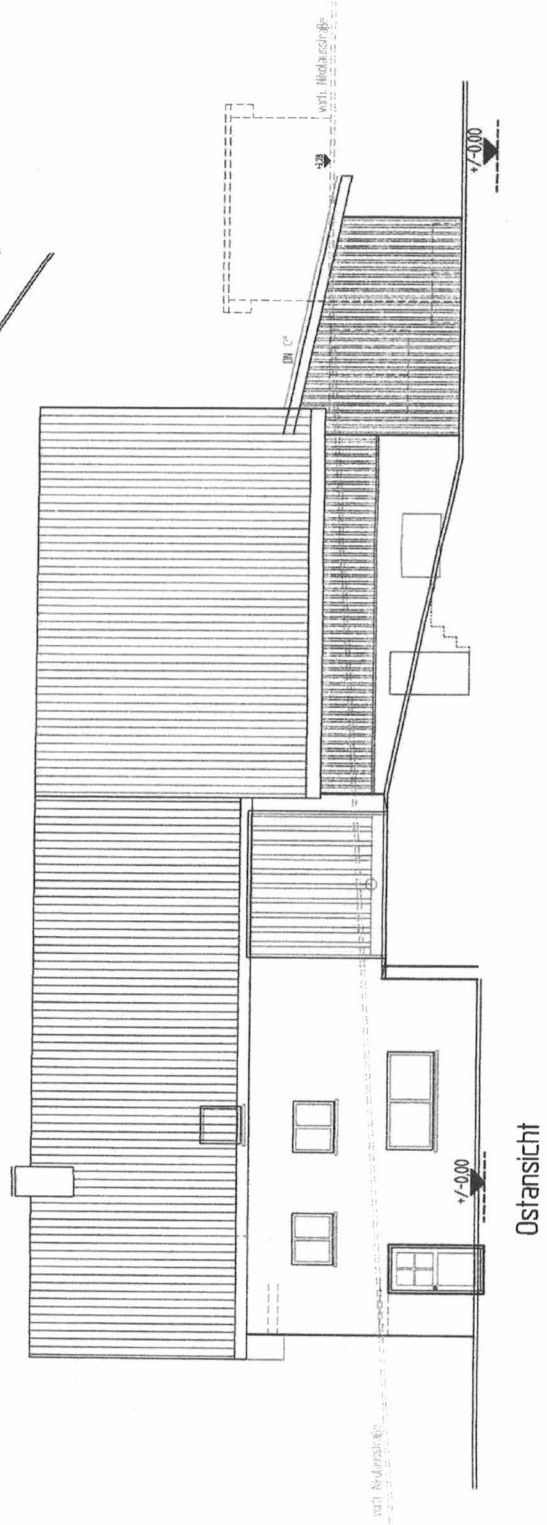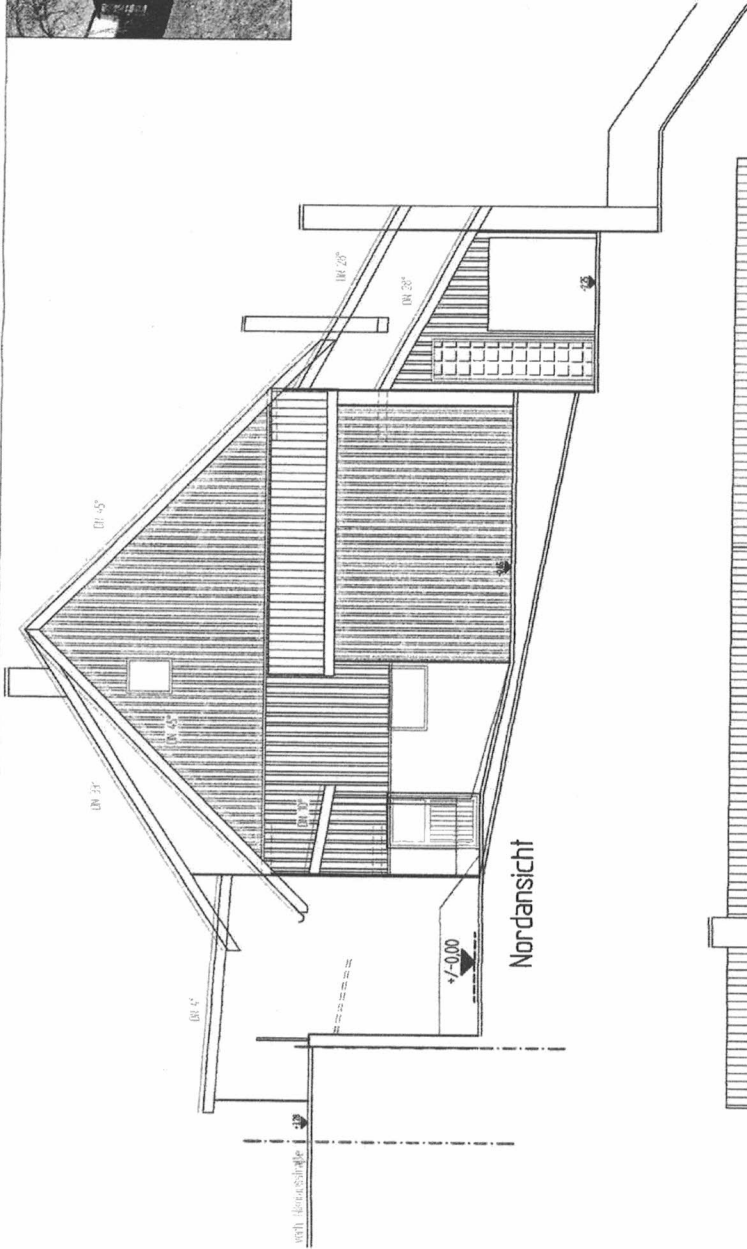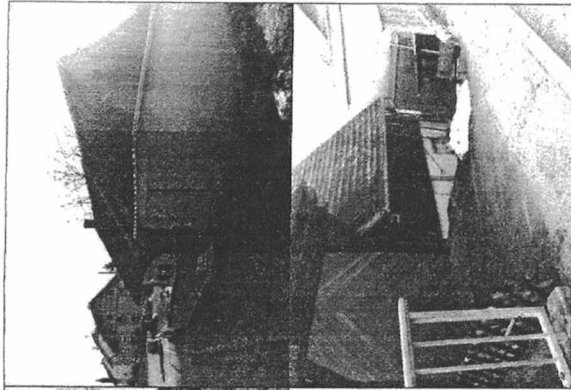

BESTANDSPLAN

Projekt:

Bestandsplan vom bestehenden Wohnhaus mit
einem Ökonomie- und Garage für Frau Dufflinger
in 79848 Bommendorf-Brunnadern,
Nikolausstraße 12, Flst. Nr. 43

[illegible]

Bauherr:




Planung:

Bauleitung: Heiner Stahn
Büro für Planung und Bauleitung
Tel. 07703/9354-0
Fax: 07703/9354-29

BESTANDSPLAN

Project:


Bestandsplan vom bestehenden Wohnhaus mit
einem Ökonometeil und Garage für Frau Duttlinger
in 79848 Bonndorf-Brunnadern,
Nikolausstraße 12, Flst. Nr. 43

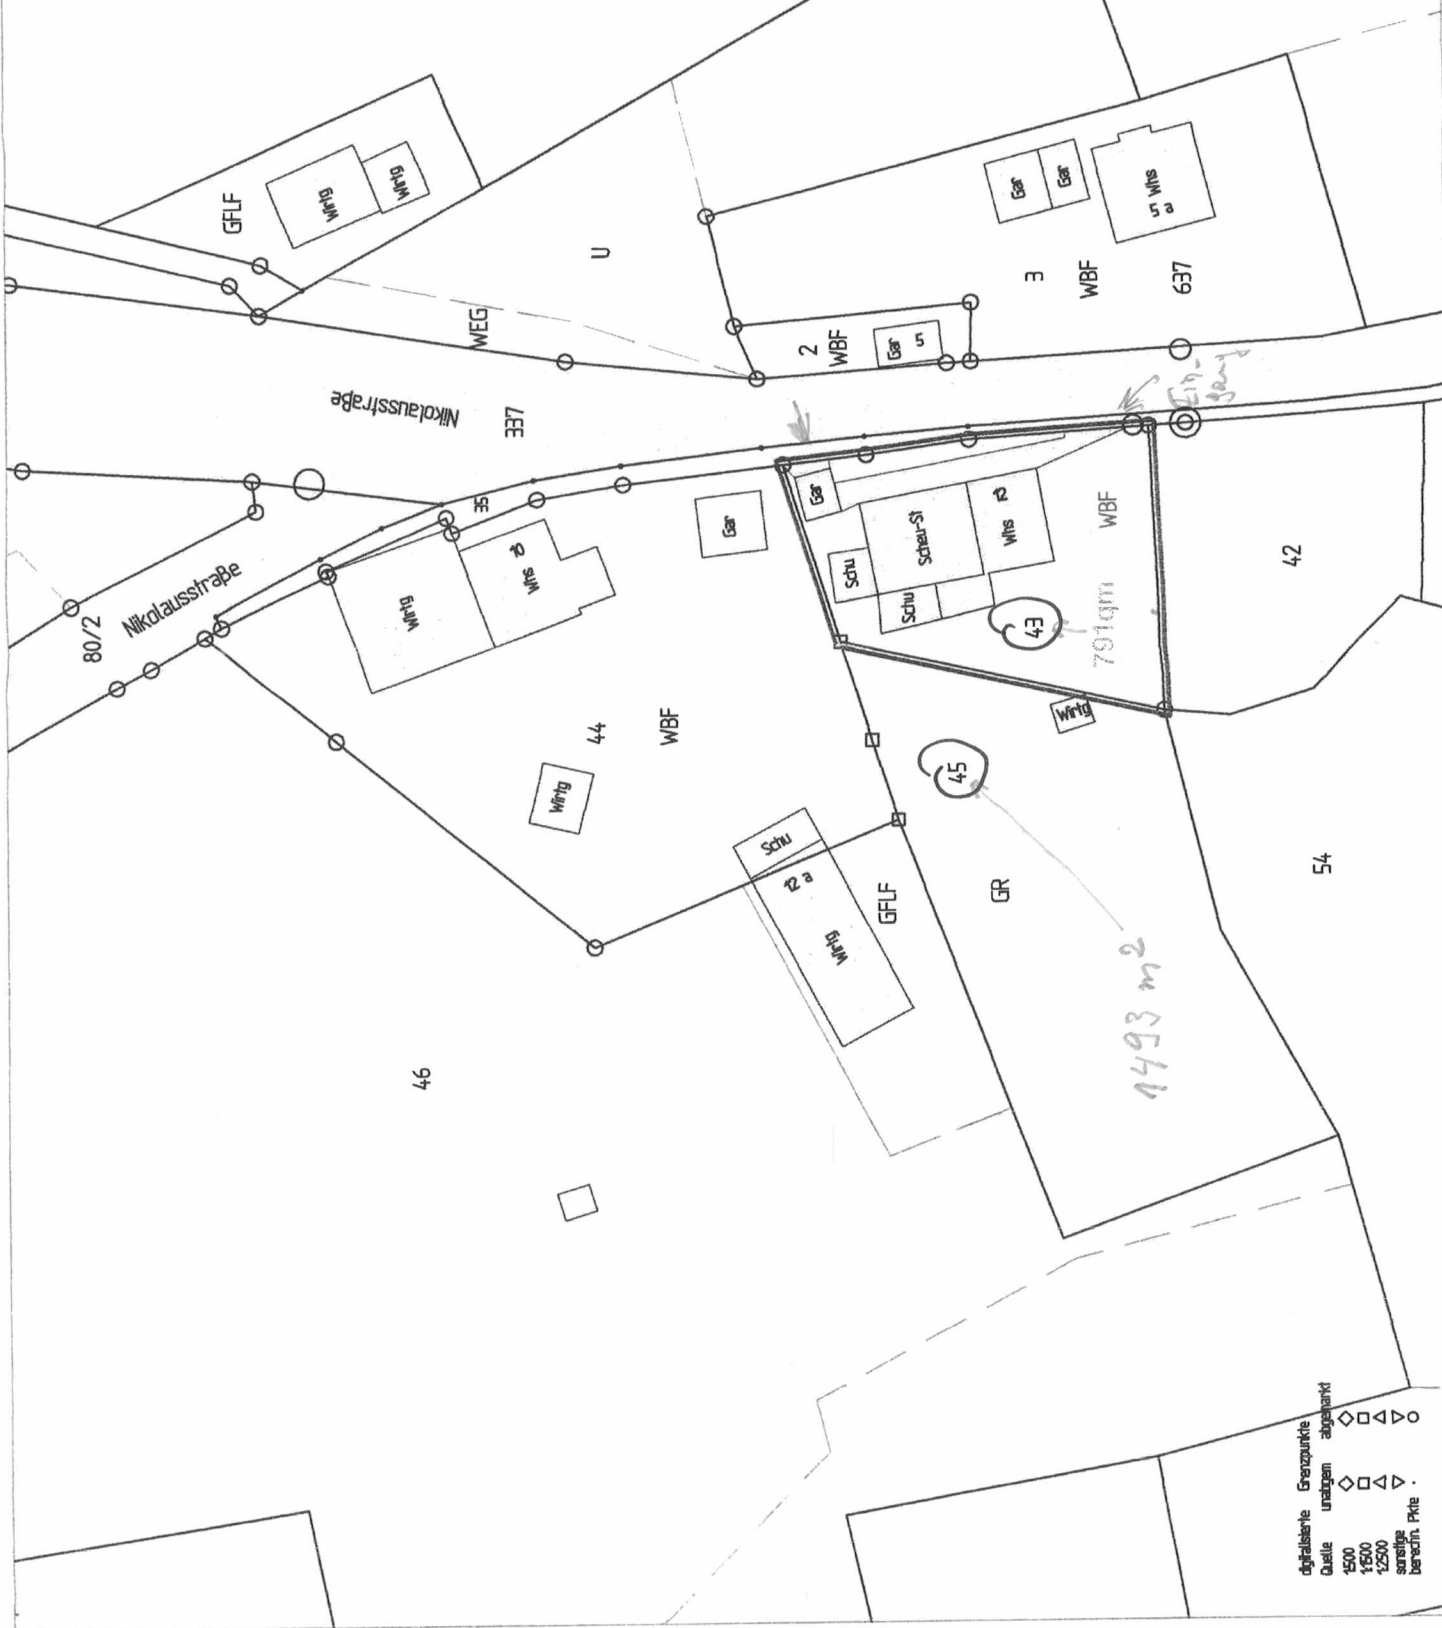[illegible]

graph. Datenauszug vom 10.02.15
(c) staatliche Vermessungsverwaltung Baden-Württemberg
Der Punktsitus ist zu beachten


M 1: 500

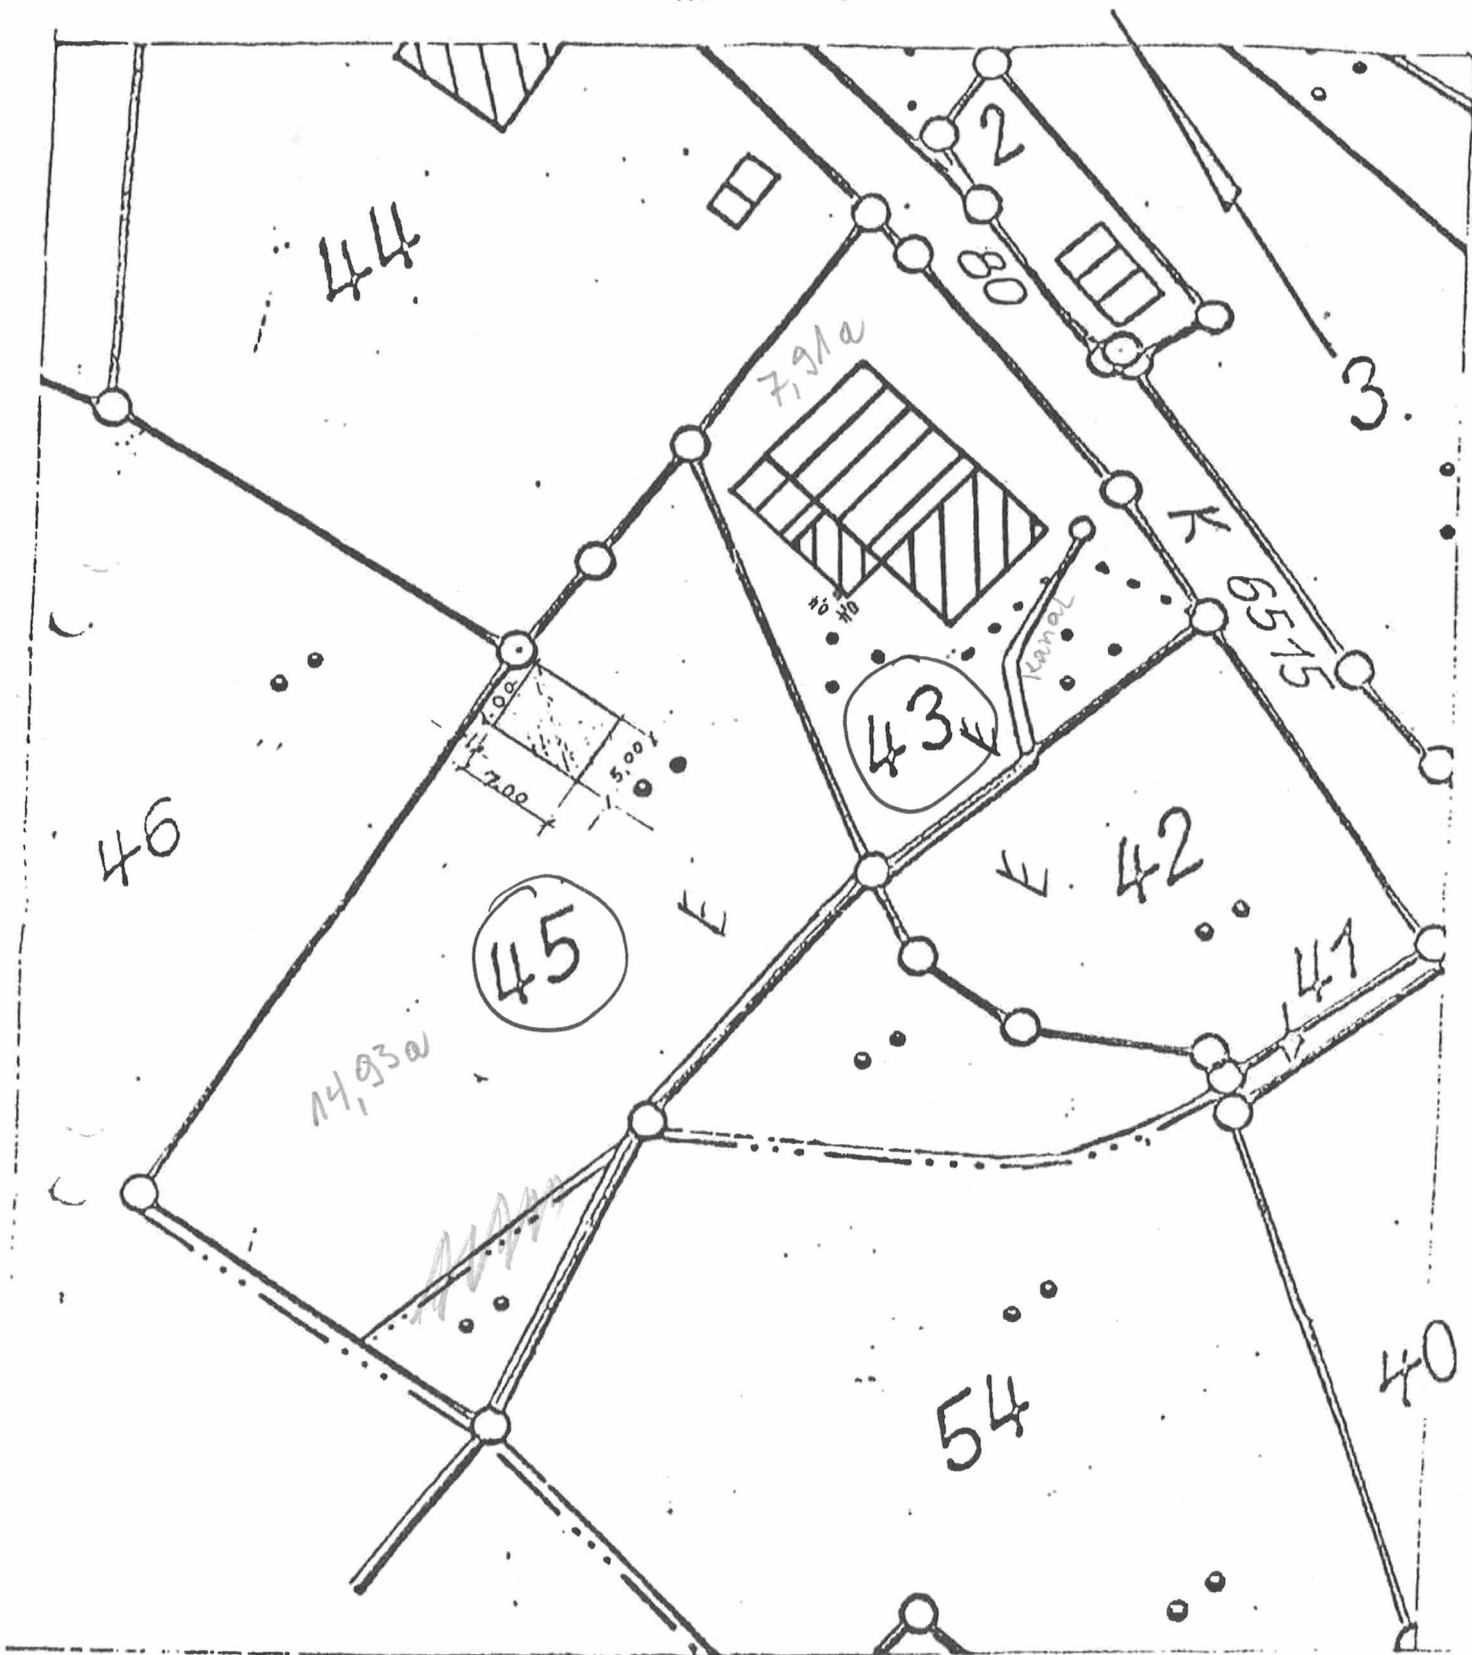

Bauherr: (Karl Eble)

Nr. 43 u. 45